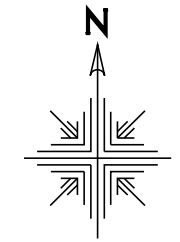



(縮尺 1/1,000)

0911

[illegible]

令和5年3月末現在

愛知県名古屋市

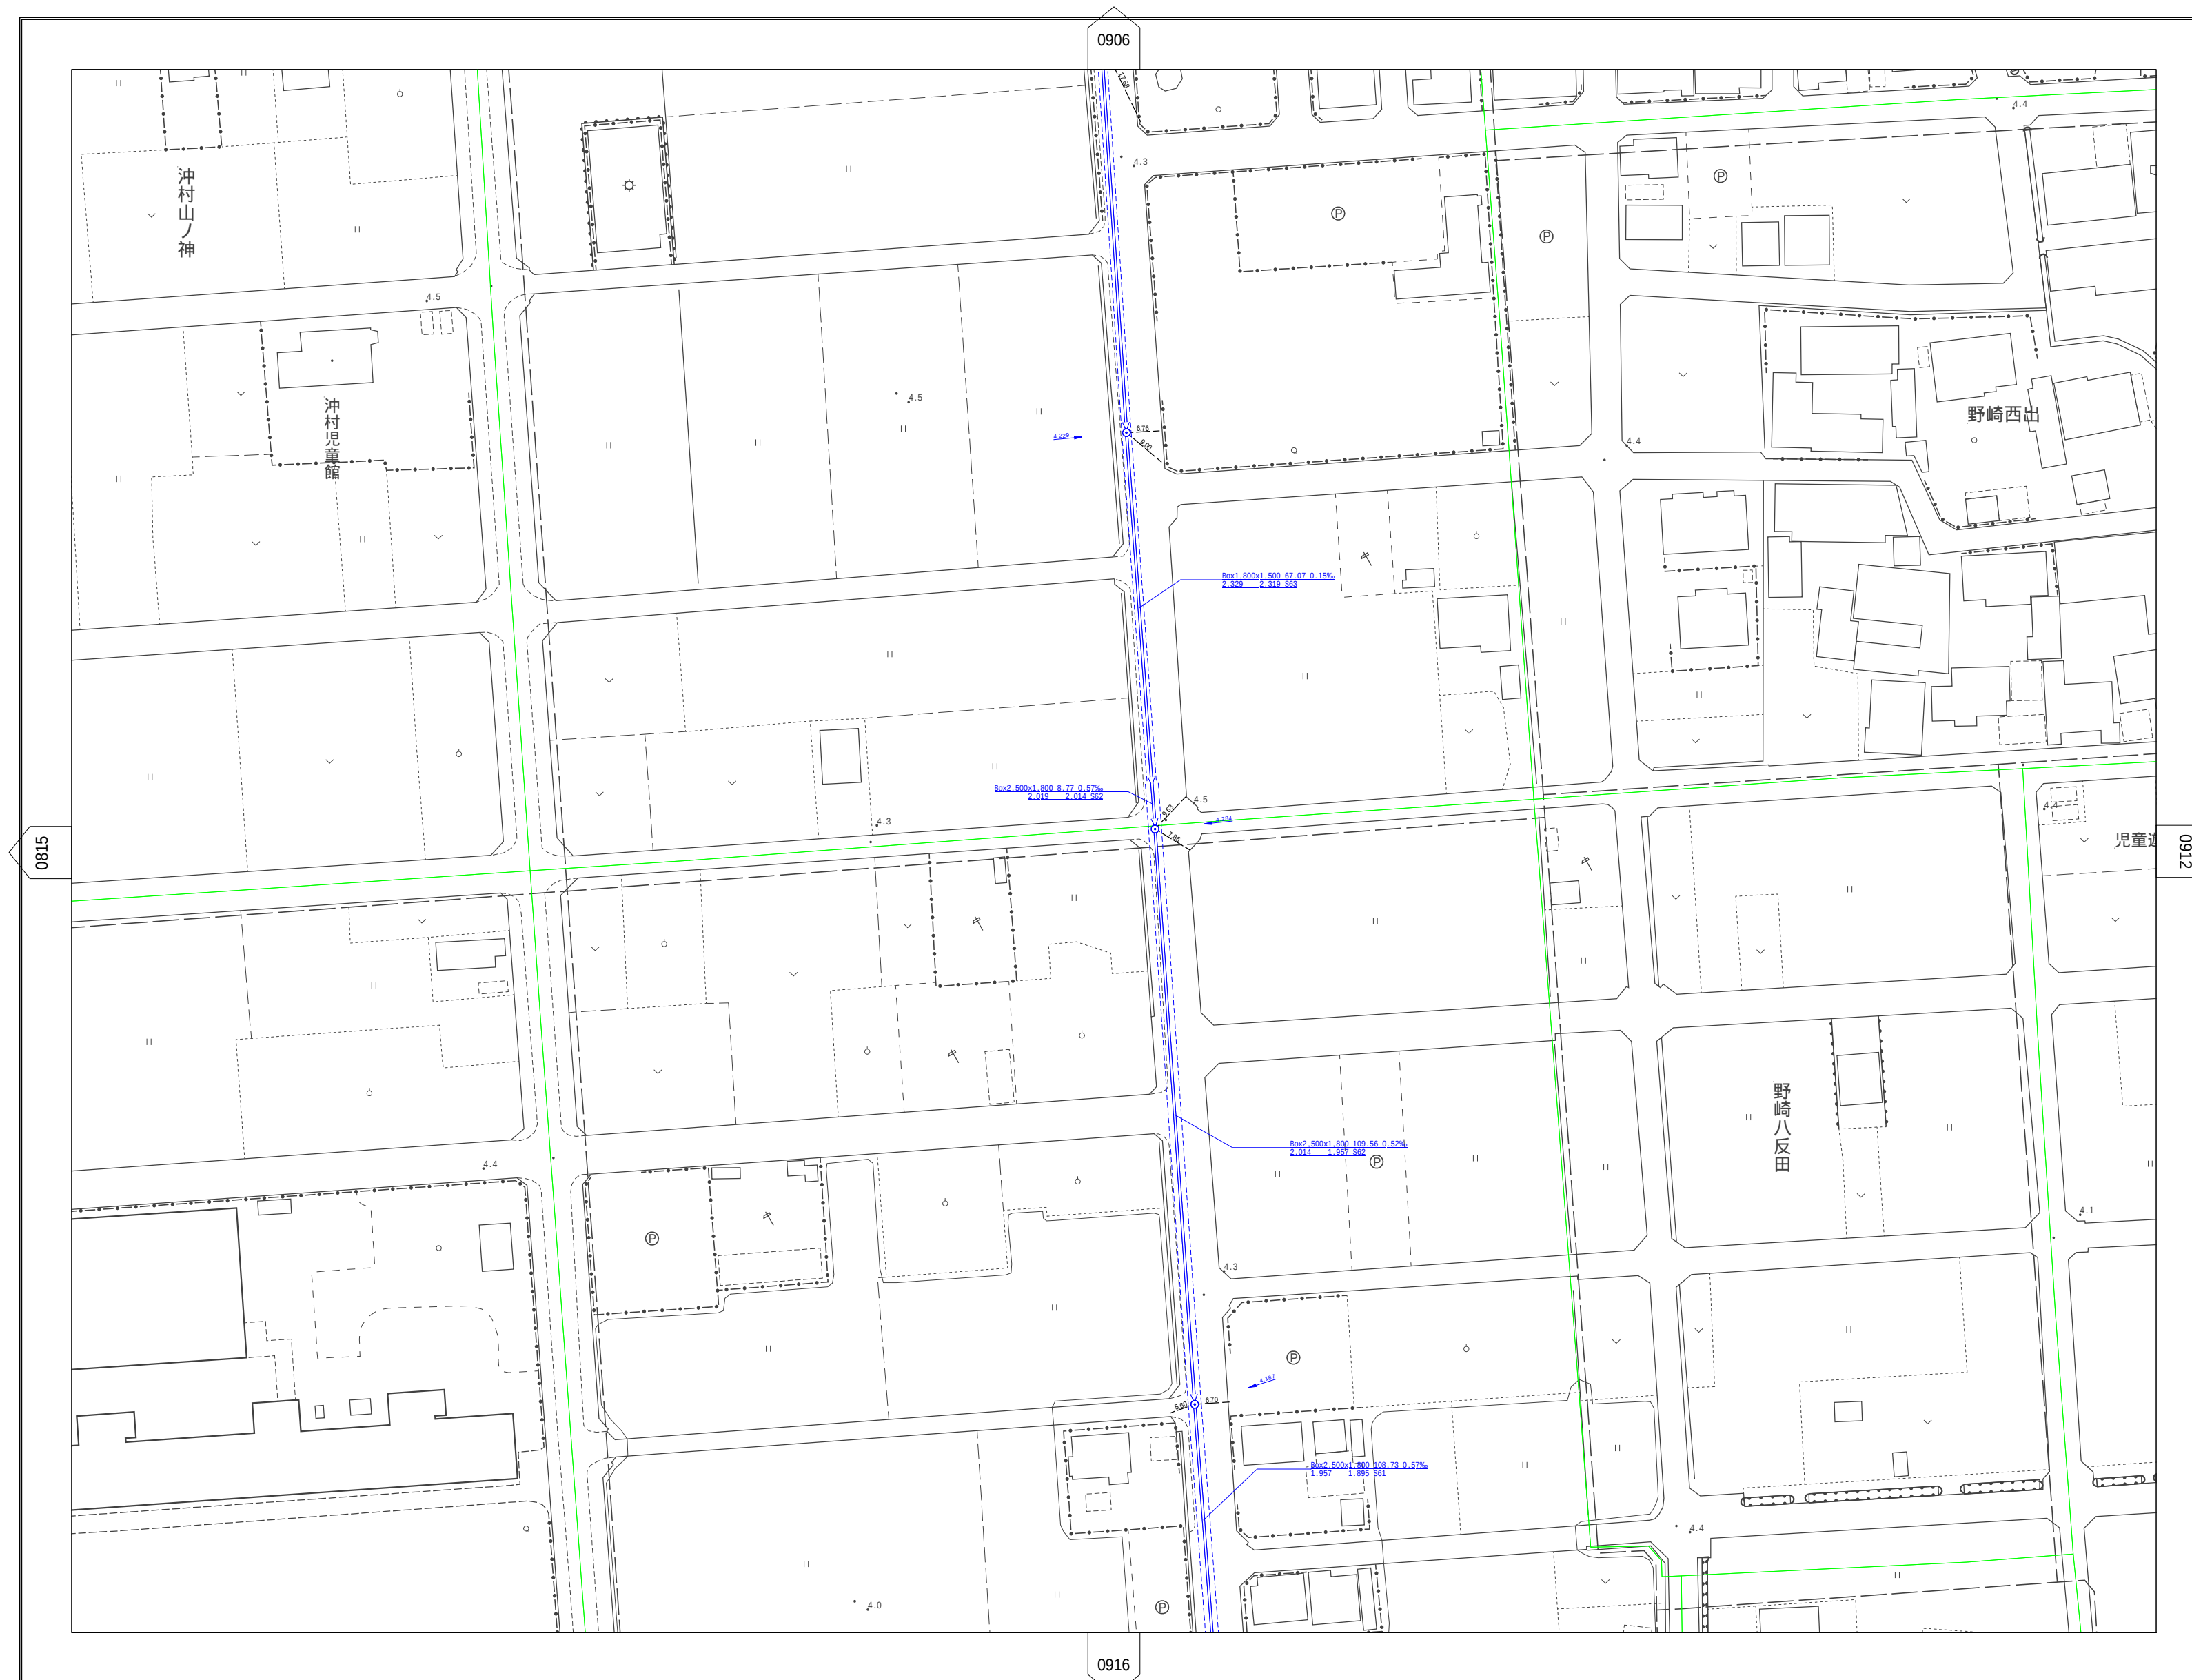

この下水道台帳図は、工事竣工図を基に作成したものであり現地の下水道施設と必ずしも整合するものではありません。詳細な施設の位置を必要とする場合は、現地にて試掘や測量を行ってください。

