
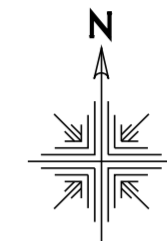




北名古屋市公共下水道台帳図〔汚水〕

(縮尺 1/1,000)

0612

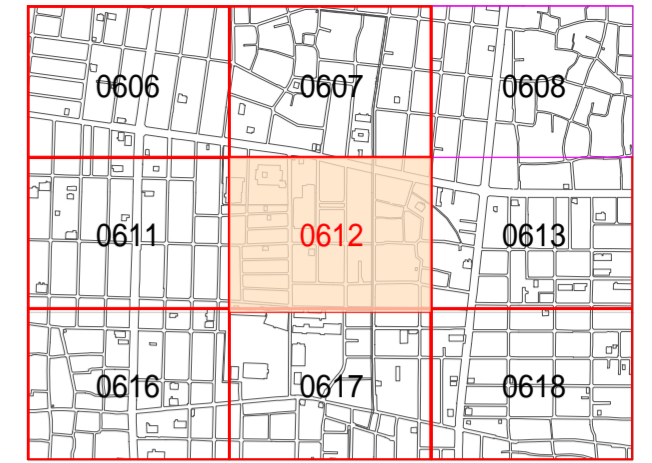

| 記号 | 種別 | 摘要 |
|----|-----------------|----------|
| ⊗ | 塩ビ製 小型マンホール | 30cm |
| ⊙ | コンクリート製 小型マンホール | 30cm |
| ⊖ | 積門マンホール | 60×90 cm |
| ⊕ | 0号マンホール | 75cm |
| ⊖ | 1号マンホール | 90cm |
| ⊖ | 2号マンホール | 120cm |
| ⊖ | 3号マンホール | 150cm |
| ⊖ | 4号マンホール | 180cm |
| ⊖ | 5号マンホール | 220cm |
| ⊖ | マンホールポンプ | |
| ● | 名古屋市マンホール | |
| → | 汚水取付付管 | 汚水ます |
| → | 汚水取付付管 | キャップ止め |
| → | 汚水幹線管 | 管蓋 |
| → | 名古屋市管蓋 | |
| → | 小字界 | |
| → | 未供用管蓋 | |

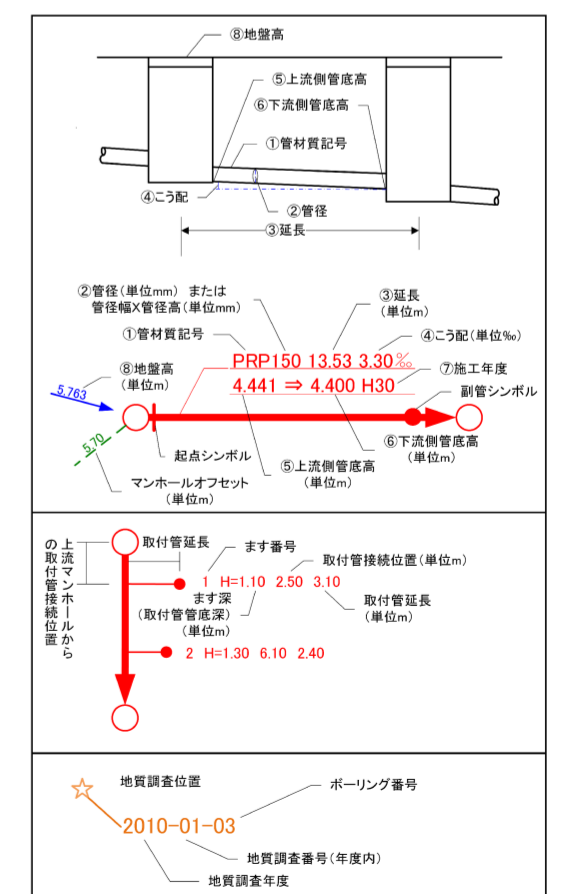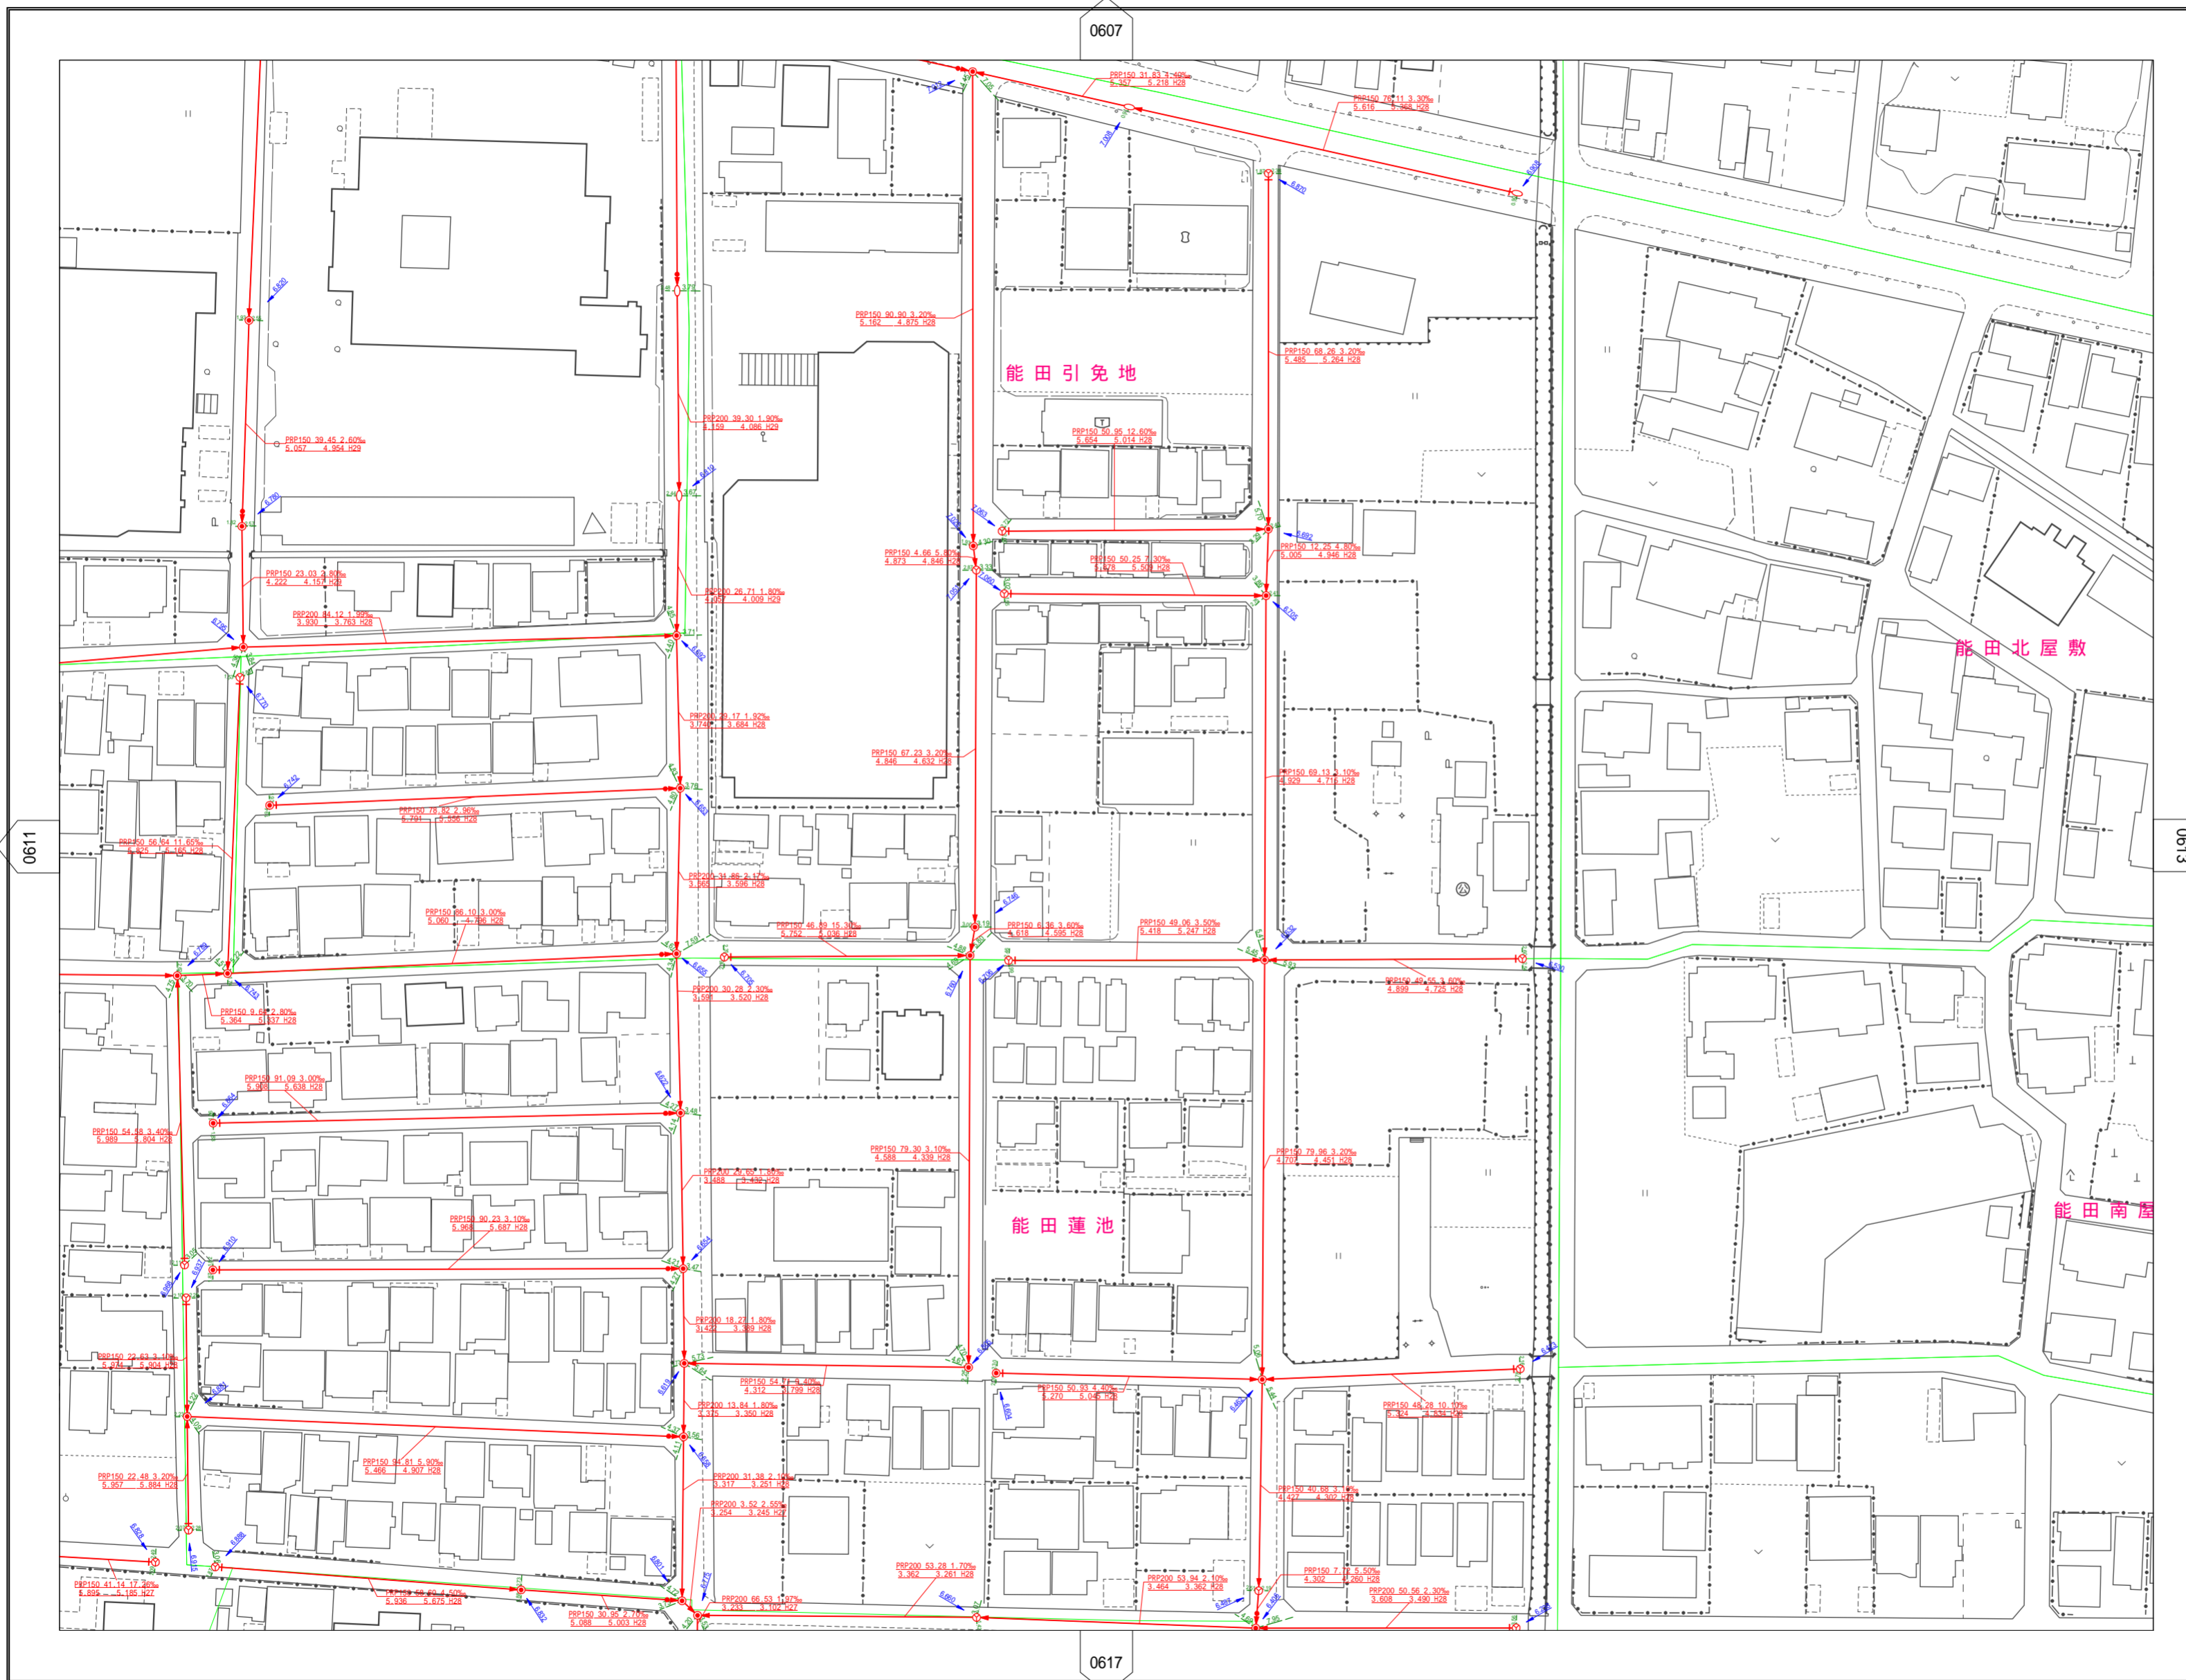

座標系 平面直角座標系 第 系 (測地成果2000)

この下水道台帳図は、工事竣工図を基に作成したものであり現地の下水道施設と必ずしも整合するものではありません。詳細な施設の位置を必要とする場合は、現地にて試掘や測量を行ってください。



0612

令和4年3月末現在