北名古屋市公共下水道台帳図　〔汚　水〕　（縮尺 1/1,000）

0223

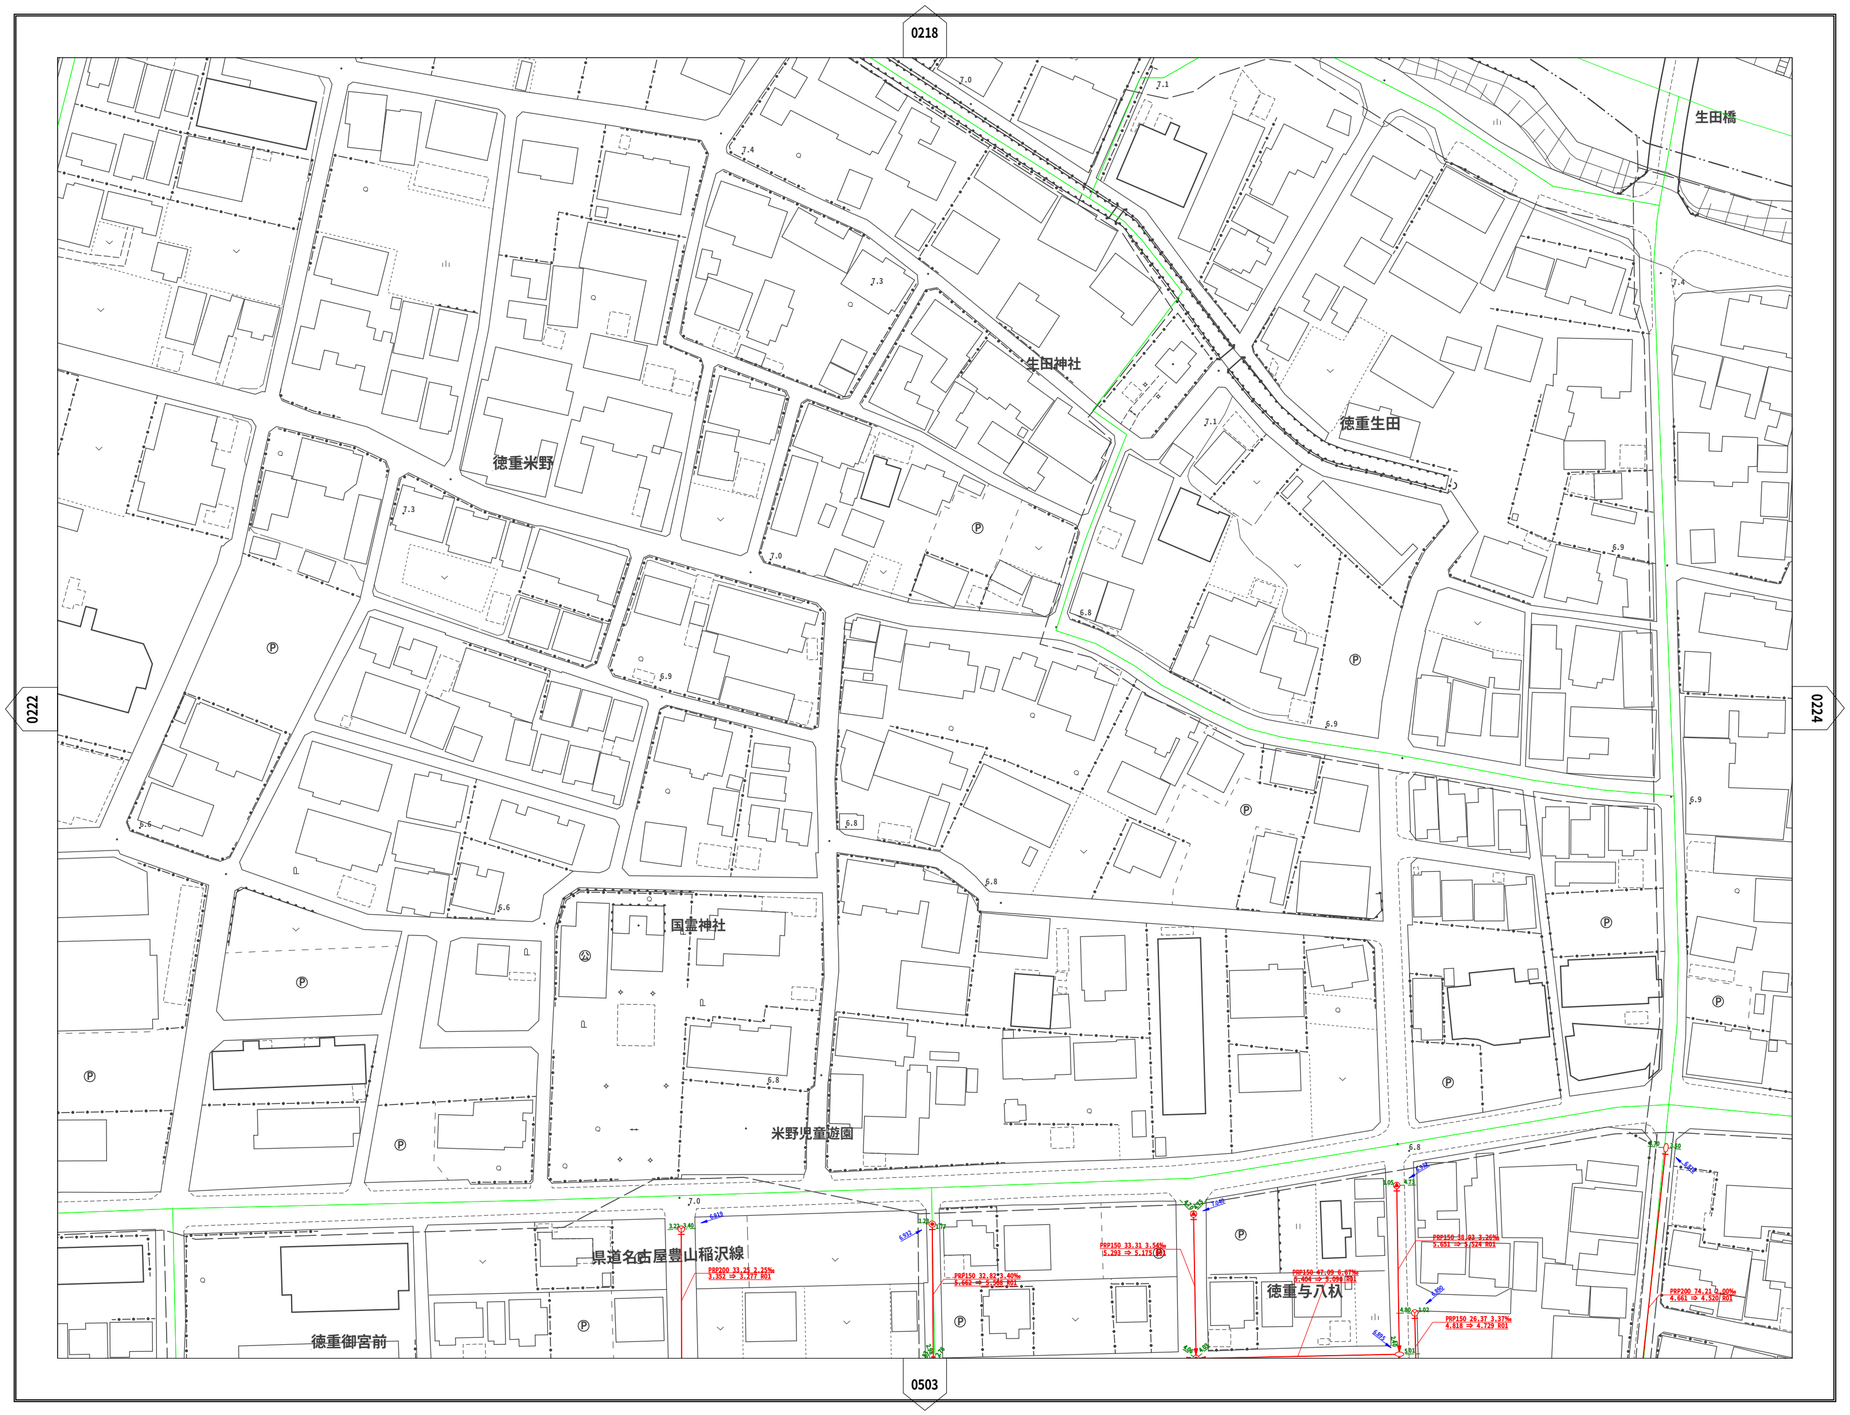

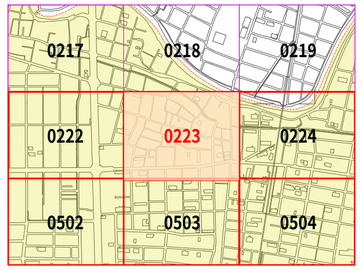

N

下水道施設凡例		
記号	種別	摘要
	塩ビ製 小型マンホール	30cm
	コンクリート製 小型マンホール	30cm
	楕円マンホール	60×90 cm
	0号マンホール	75cm
	1号マンホール	90cm
	2号マンホール	120cm
	3号マンホール	150cm
	4号マンホール	180cm
	5号マンホール	220cm
	マンホールポンプ	
	名古屋市 マンホール	
	汚水取付け管 汚水ます	
	汚水取付け管 キャップ止め	
	汚水幹線管きょ	
	汚水枝線管きょ	
	汚水幹線圧送管	
	汚水枝線圧送管	
	名古屋市管きょ	
	小字界	
	未供用管きょ	

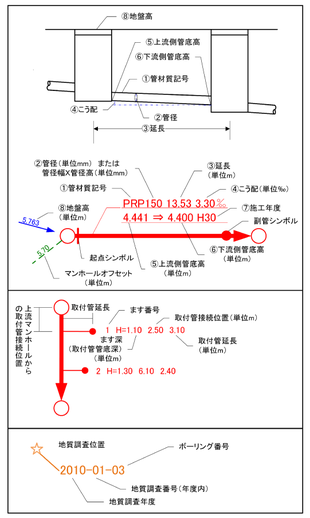

0223

令和５年3月末現在

座 標 系　平面直角座標系　第Ⅶ系（測地成果2000）

この下水道台帳図は、工事竣工図を基に作成したものであり現地の下水道施設と必ずしも整合するものではありません。詳細な施設の位置を必要とする場合は、現地にて試掘や測量を行ってください。

0　20　40　60　80　100m

愛 知 県 北 名 古 屋 市