


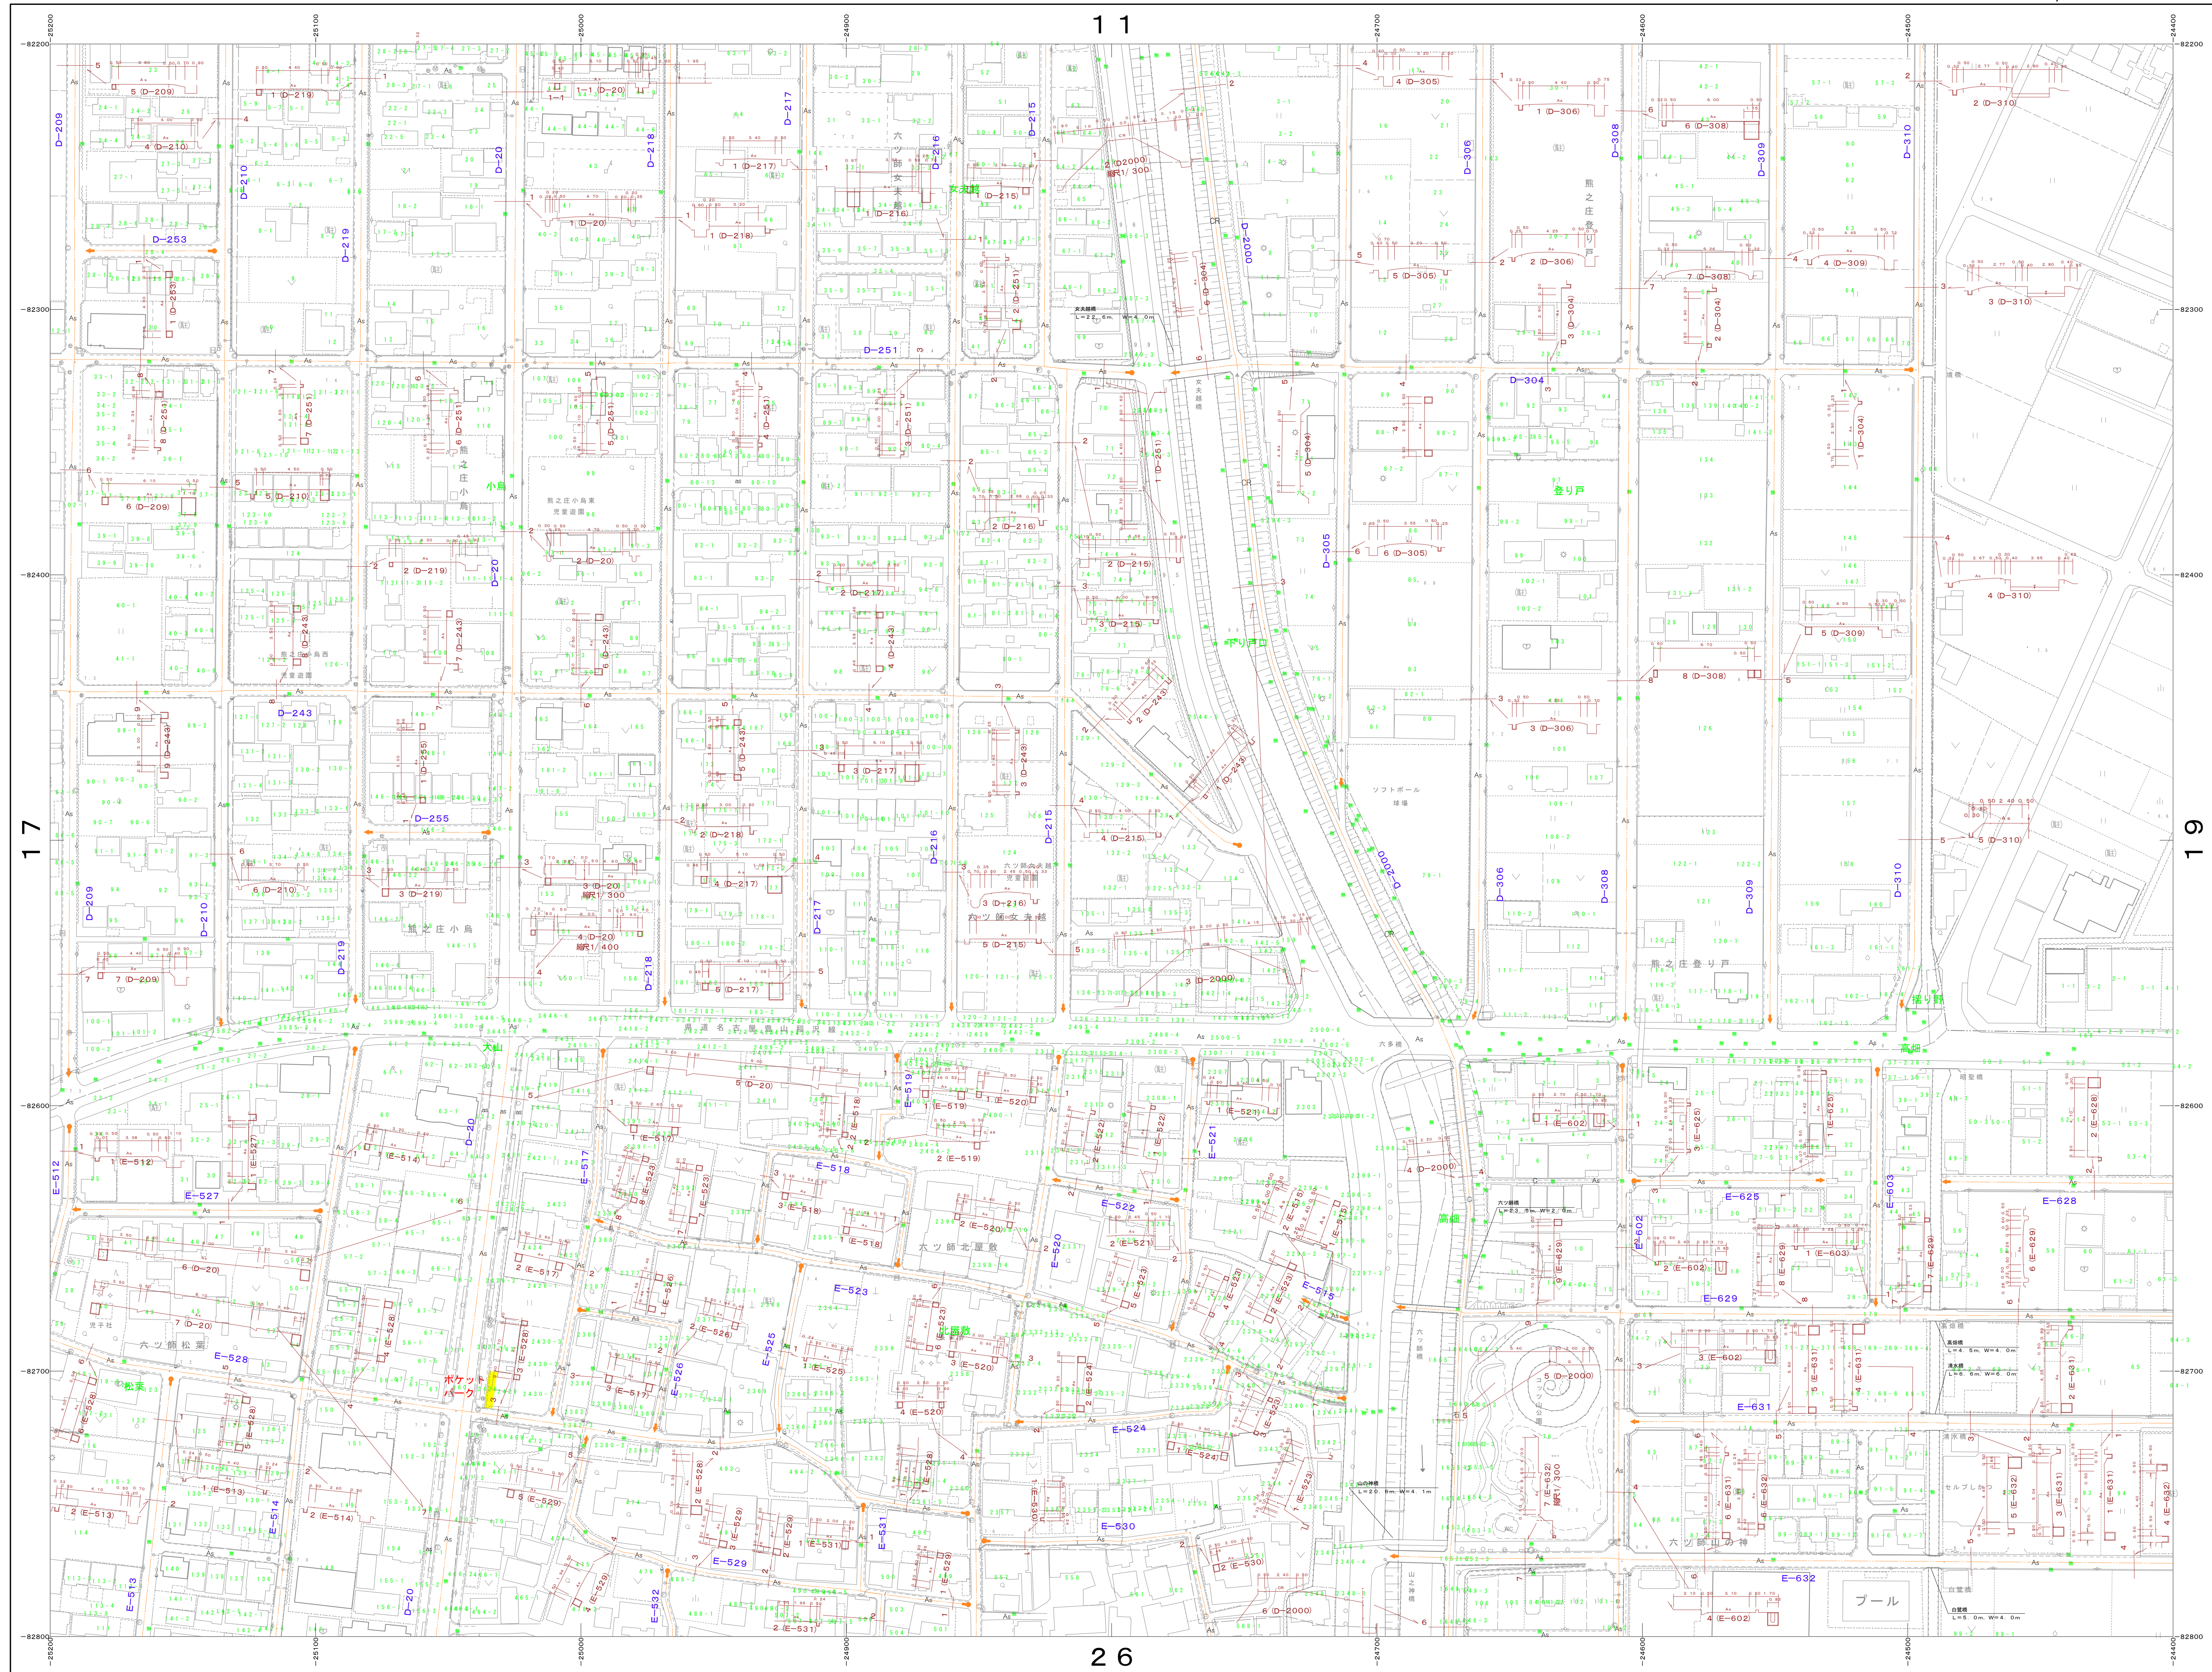

10	11	
17	18	19
25	26	27

凡 例	
Co	コンクリート舗装
As	アスファルト舗装
DR	カーブ付道路舗装
○	砂 利
△	緑地
●	点
○	線

横断図 S = 1 : 200

北名古屋市
No. 18