


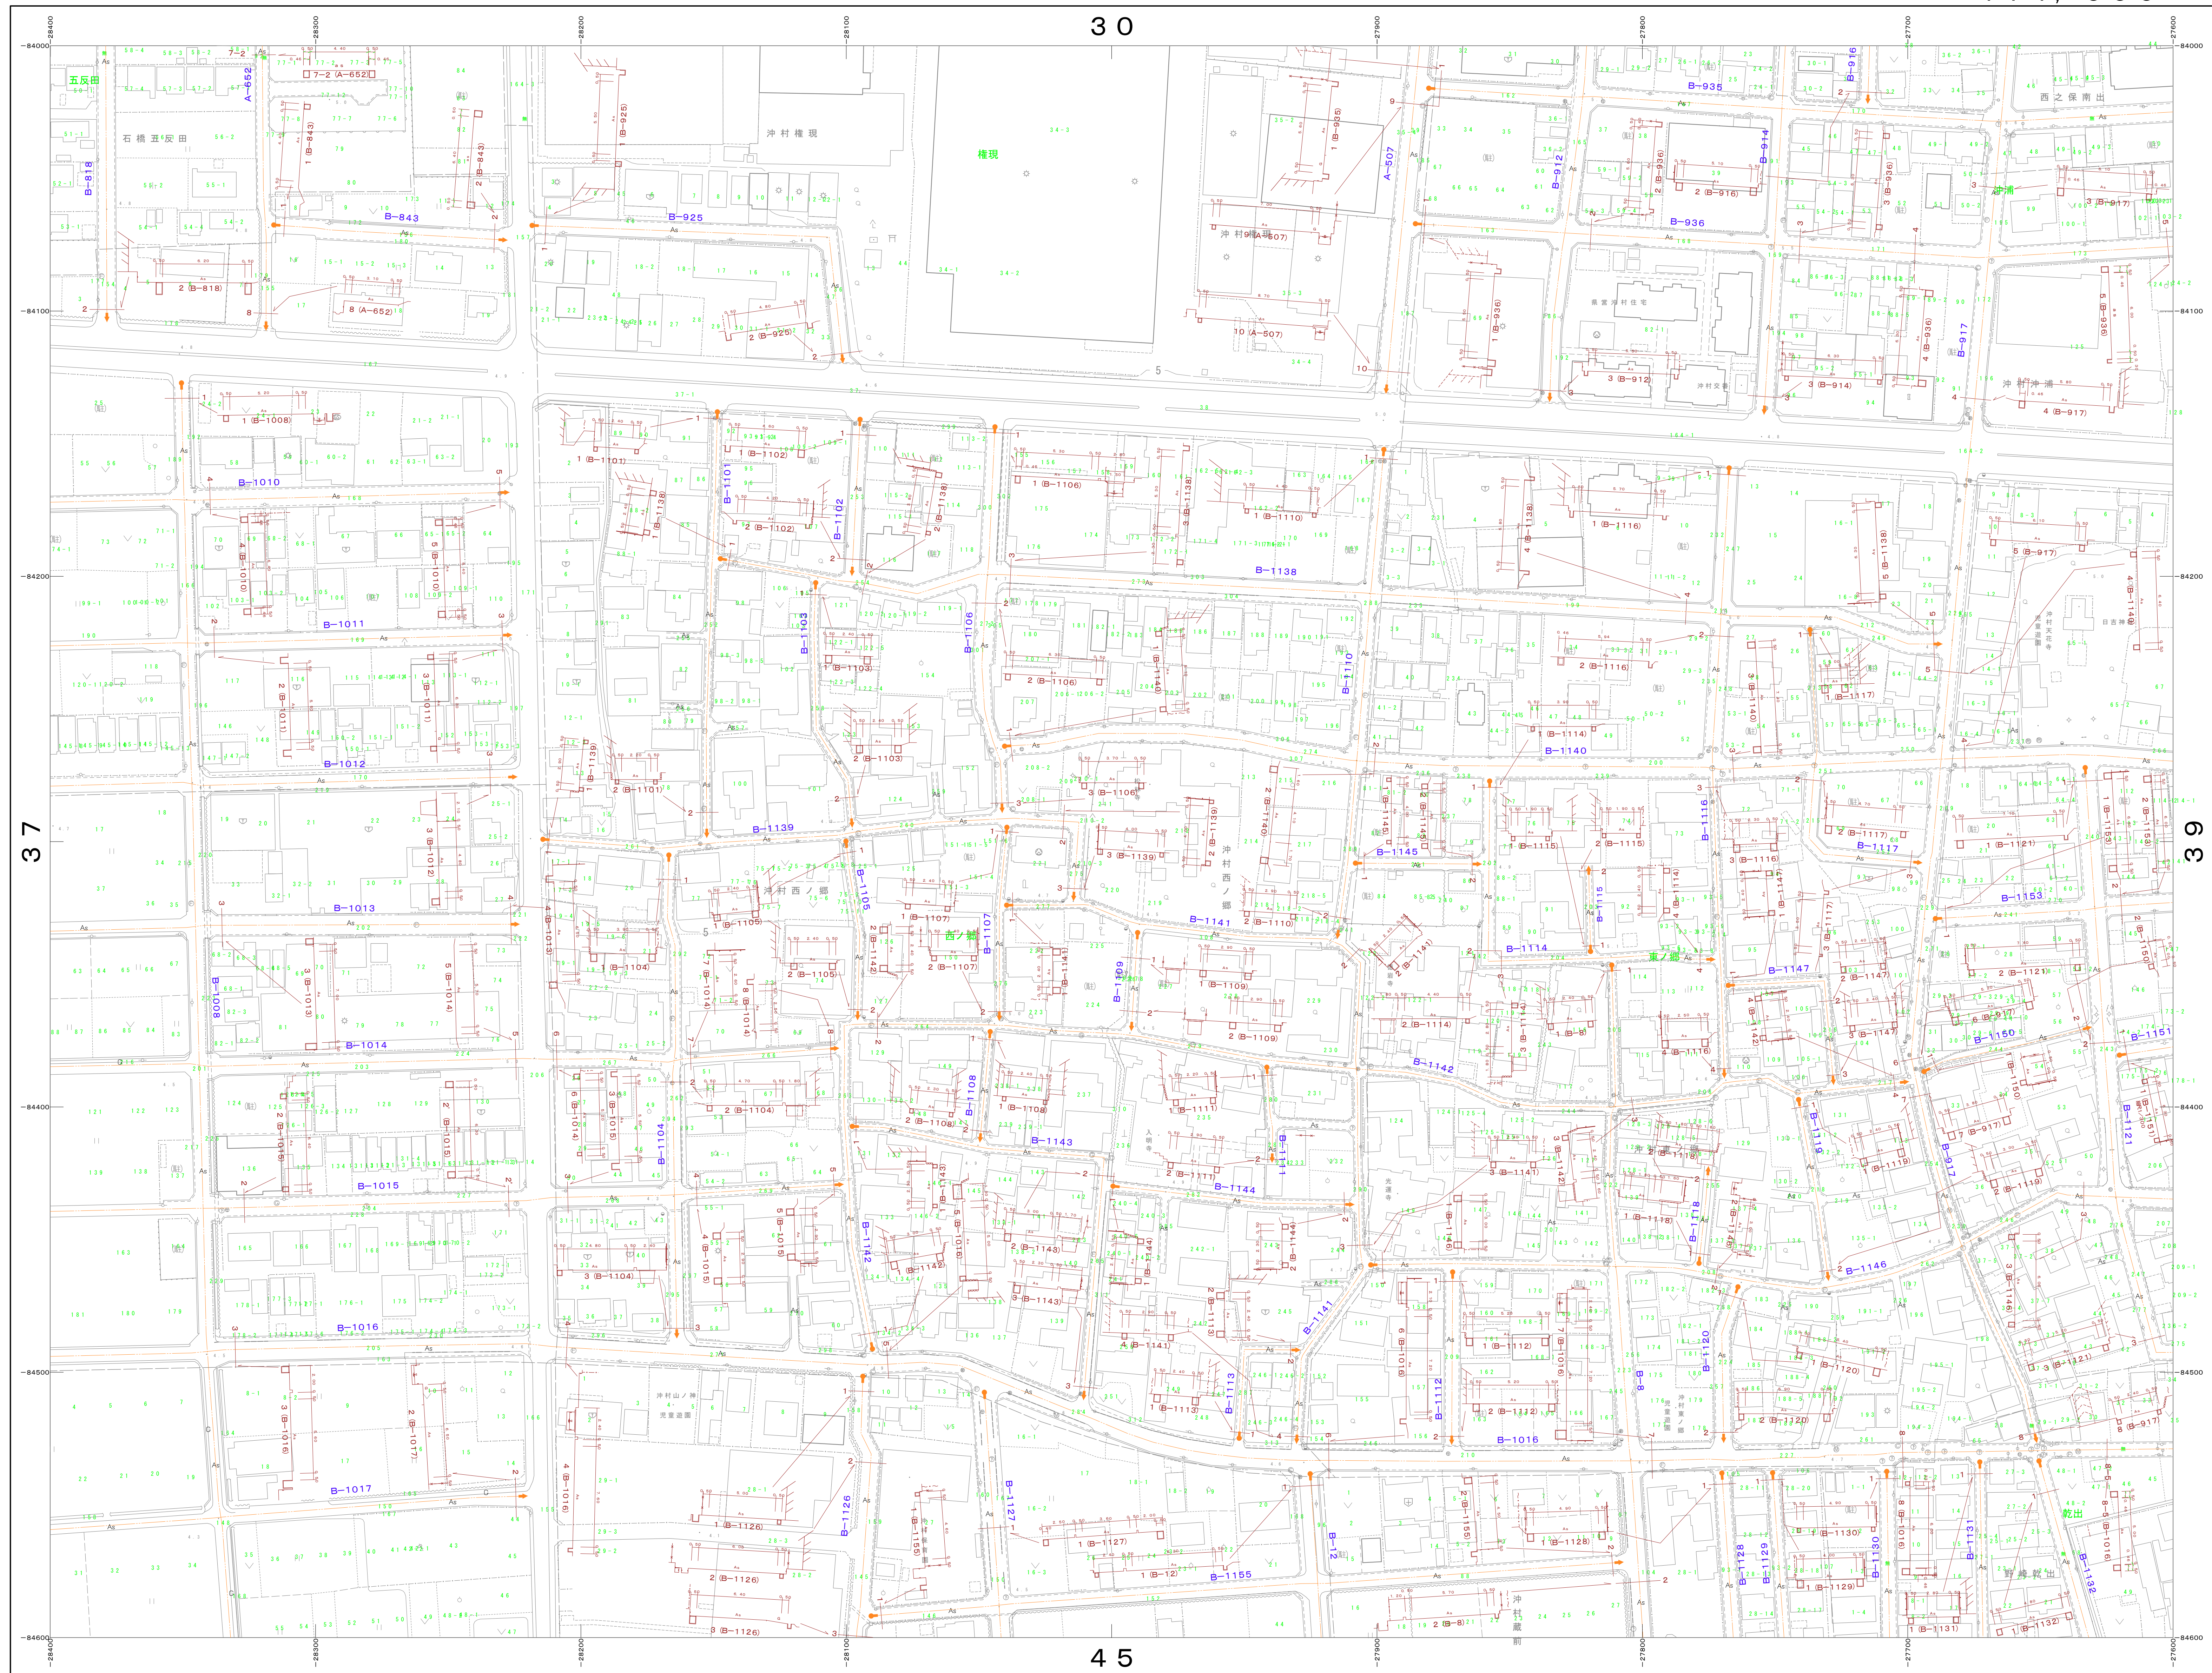

29	30	31
37	38	39
44	45	46

凡 例			
Co	コンクリート舗装	As	アスファルト舗装
○	砂 利	○	道路アスファルト舗装
DR	カーブプロット線		
●	起 点	●	終 点

横断図 S=1:200