


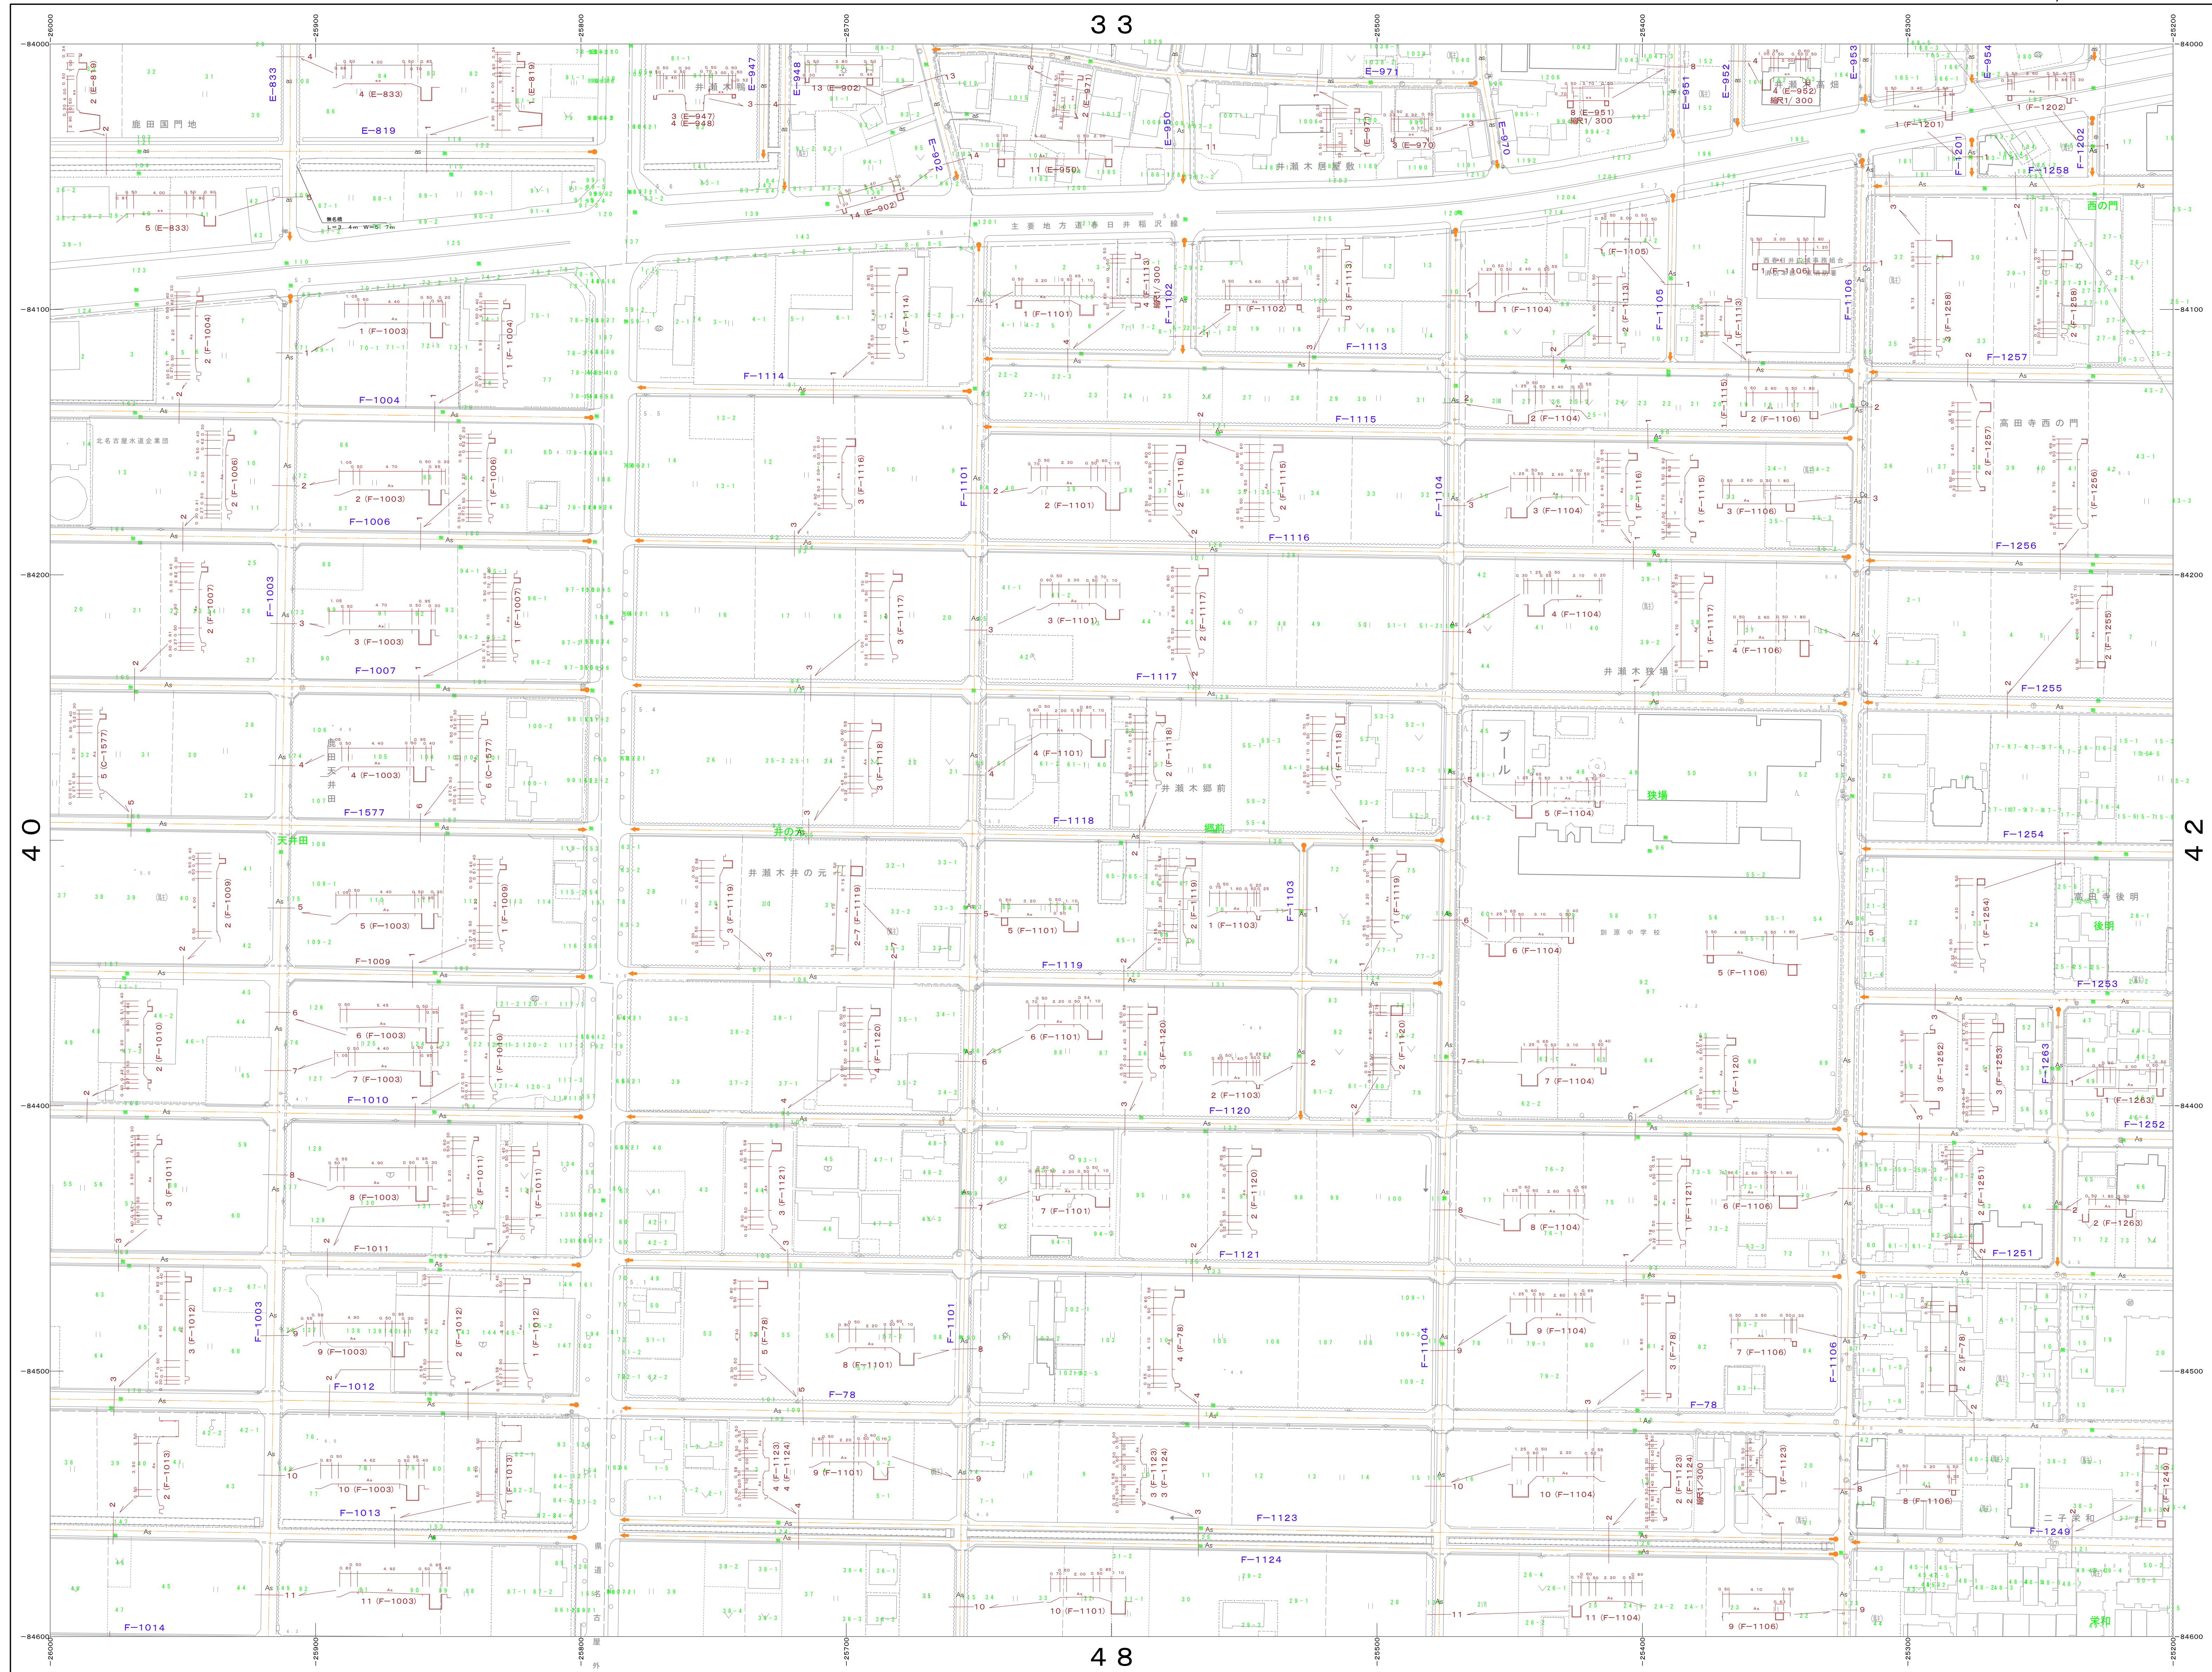

32	33	34
40	41	42
47	48	49

凡 例	
Co	コンクリート舗装
As	アスファルト舗装

横断図 S = 1 : 200