
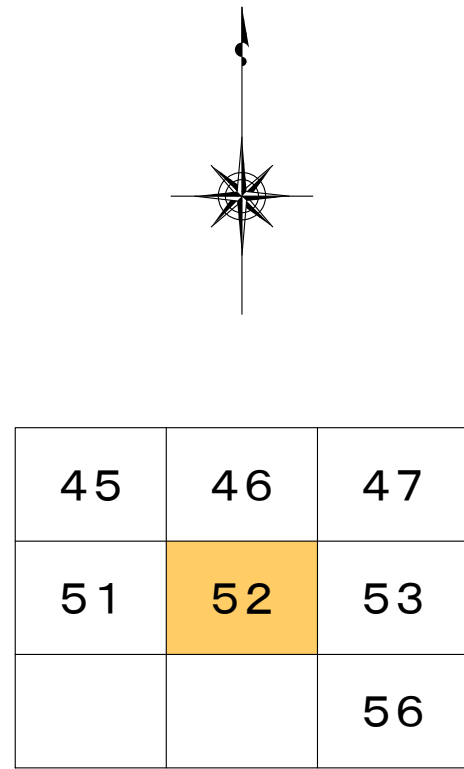


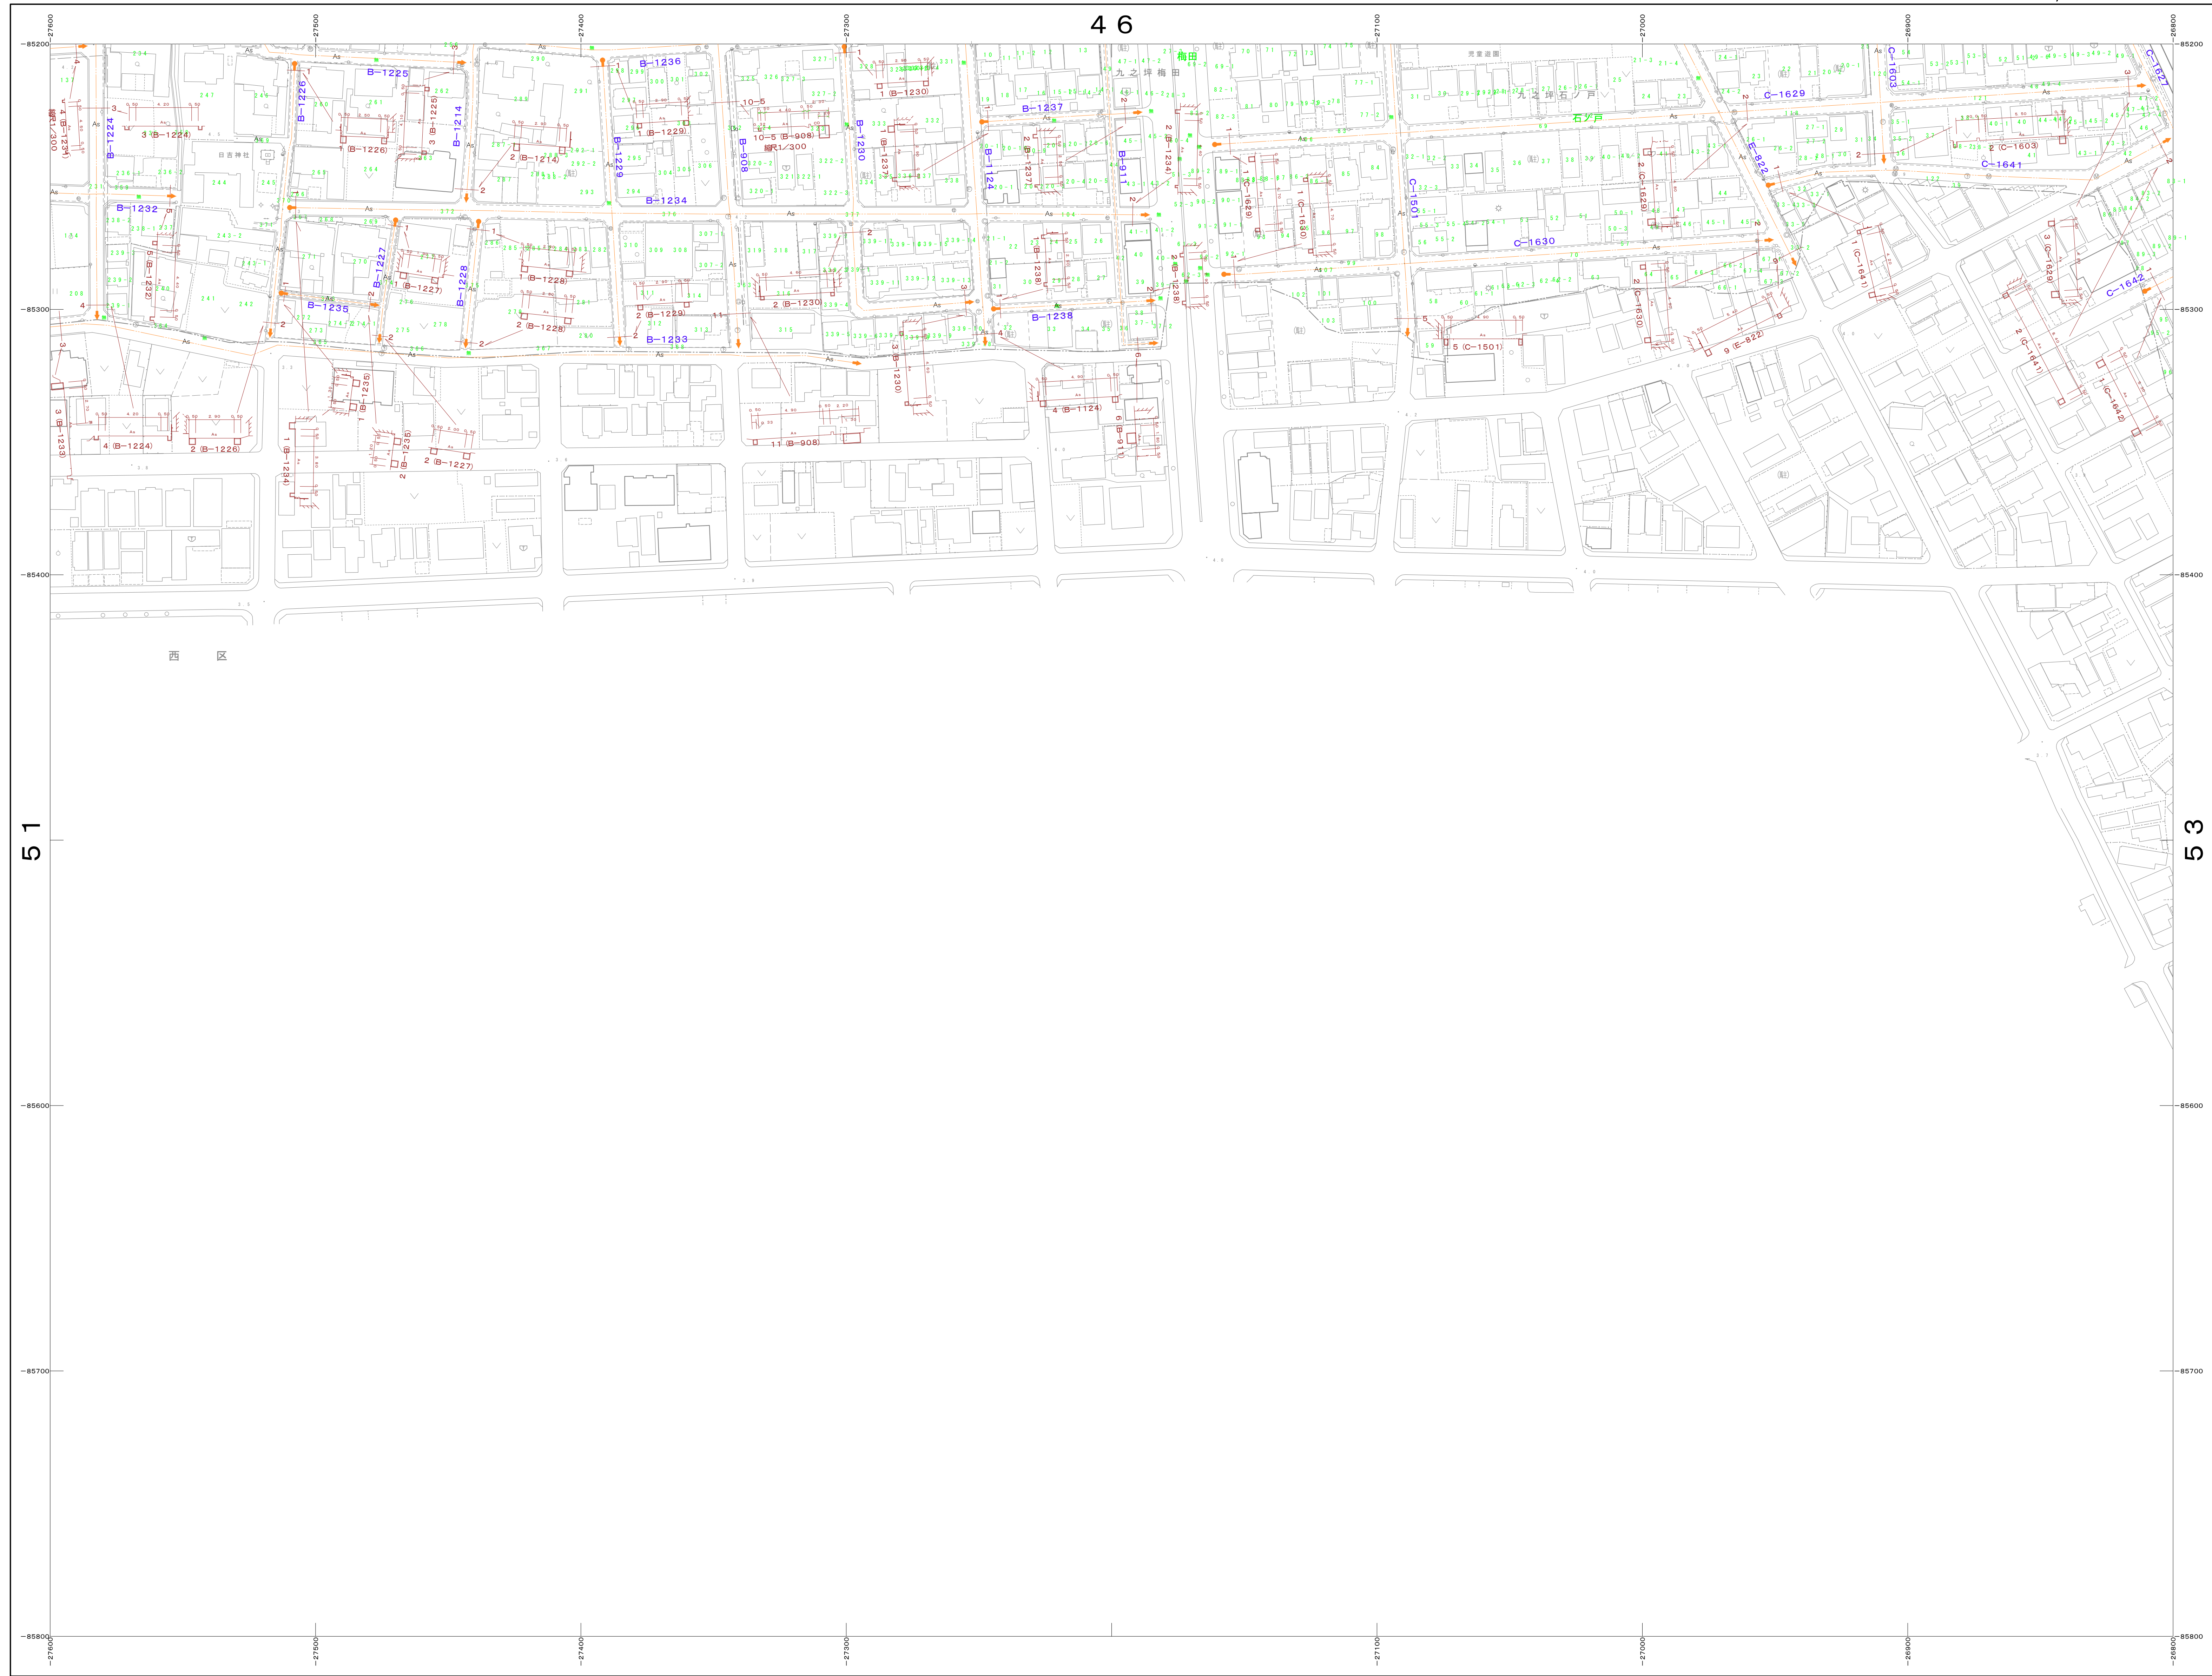

凡 例			
Co	コンクリート舗装	As	アスファルト舗装
○	砂 利	OS	道路アスファルト舗装
OR	カラーブロック舗装		
●	駐 点	●	終 点

横断図 S = 1 : 200