No. 9

北名古屋市道路台帳図

1：1，000

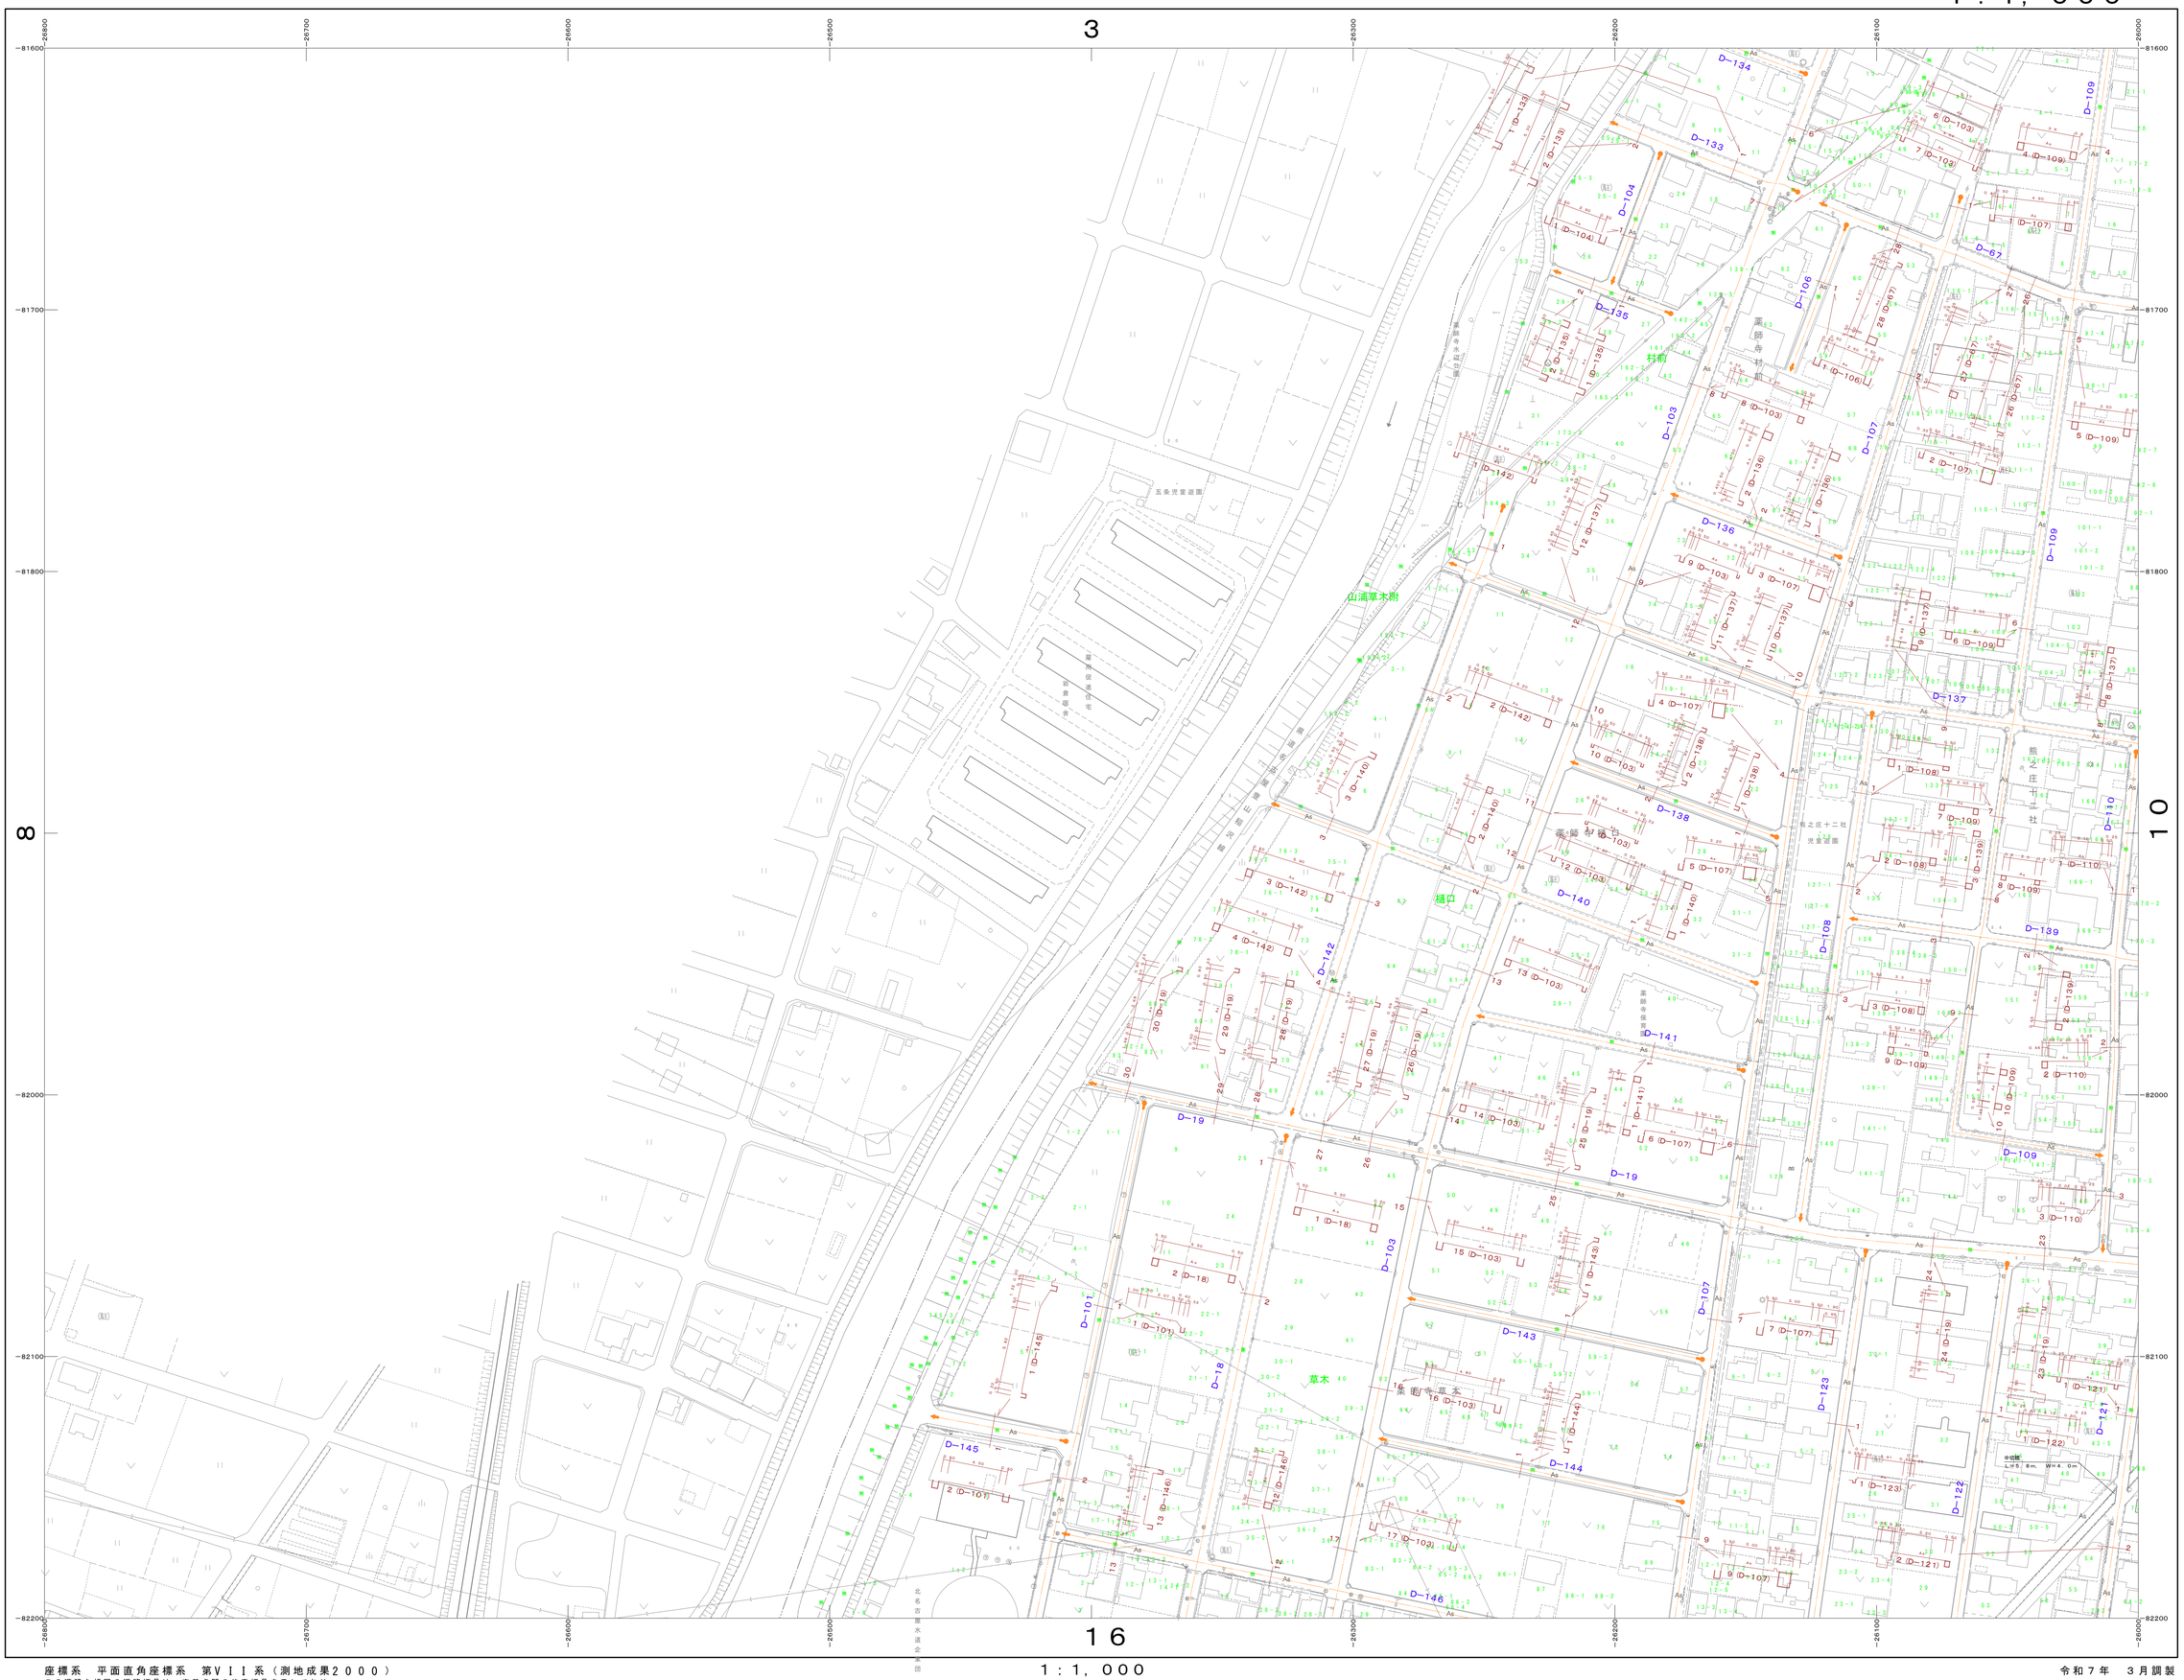

	3	4
8	9	10
15	16	17

凡　例

Co	コンクリート舗装	As	アスファルト舗装
C	砂　利	as	簡易アスファルト舗装
CR	カラーブロック舗装		
	起　点		終　点

横断図S＝1：200

北名古屋市
No. 9

日本工営都市空間株式会社調整

座標系　平面直角座標系　第ＶＩＩ系（測地成果２０００）
この道路台帳図の道路幅員は、交差点間の代表幅員を示しており、
建築基準法上の道路幅員を示しているものではありません。
詳細な幅員を必要とする場合は、現地にて境界の確認及び測量を行ってください。

1：1，000

0　10　20　30　40　50　100　200m

令和７年　３月調製